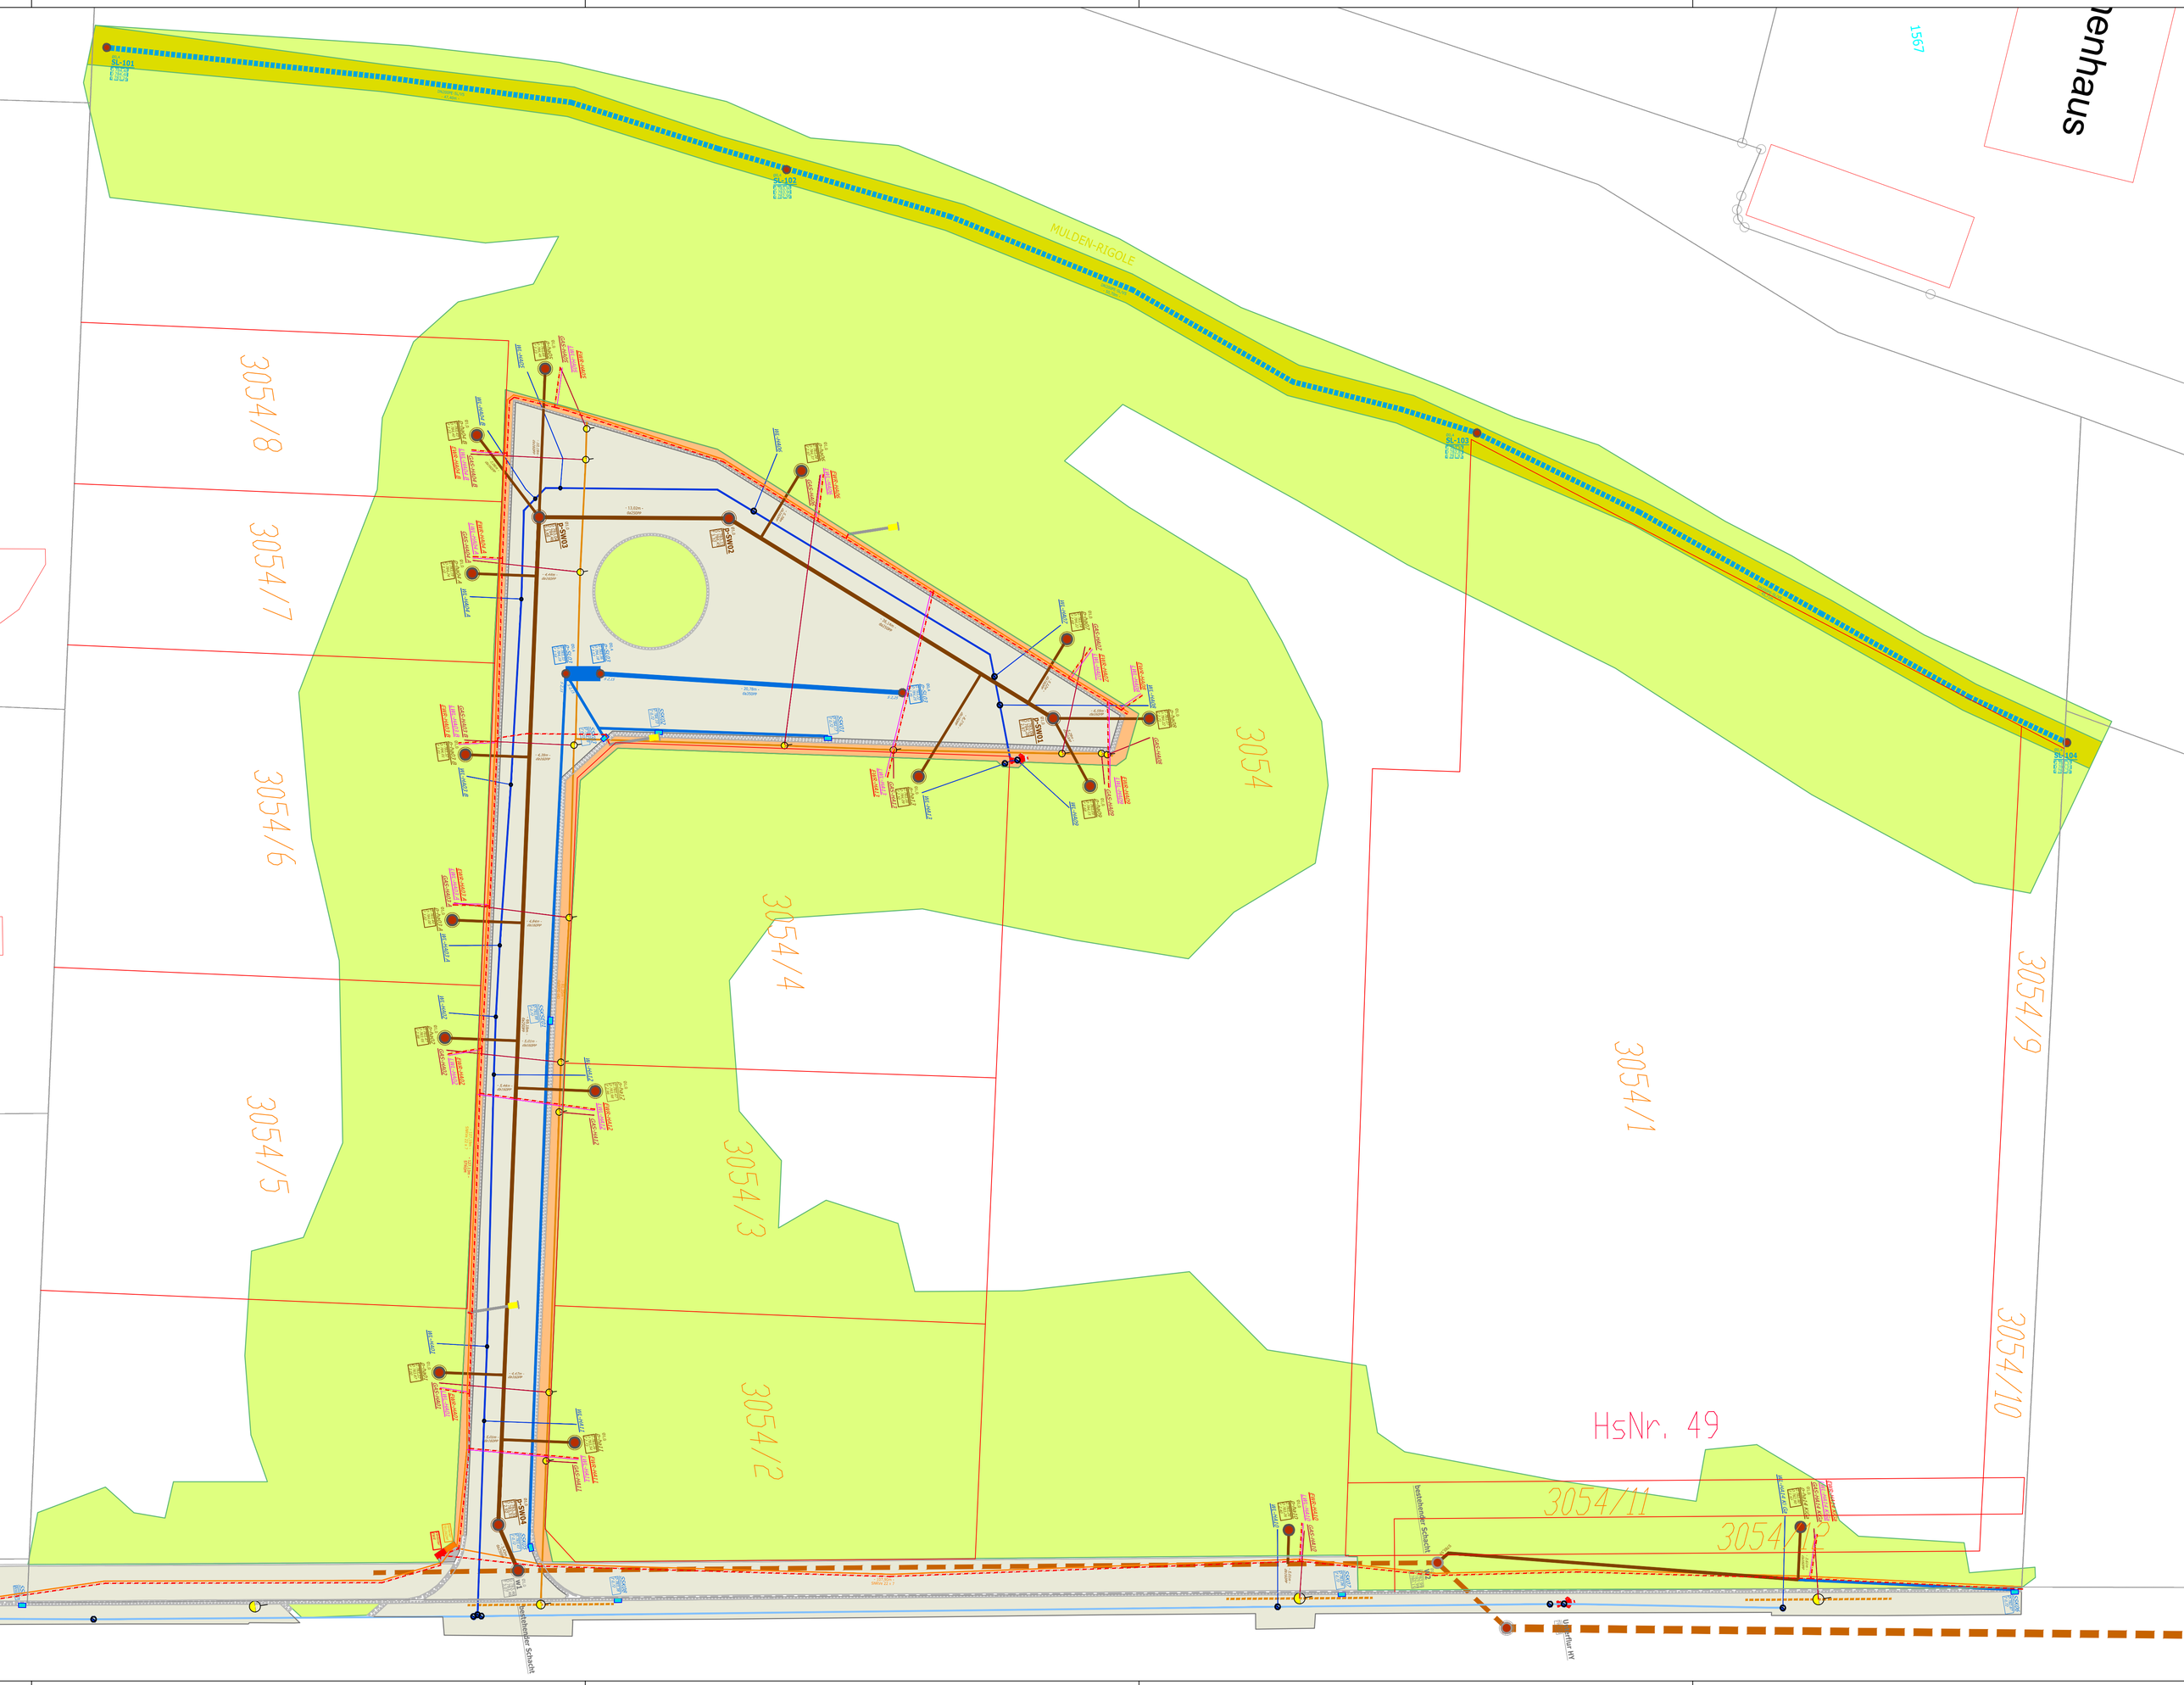

MULDEN-RIGOLE
3054/8
3054/7
3054/6
3054/5
3054/4
3054/3
3054/2
3054
3054/1
3054/9
3054/10
3054/11
3054/12
HsNr. 49
1567